
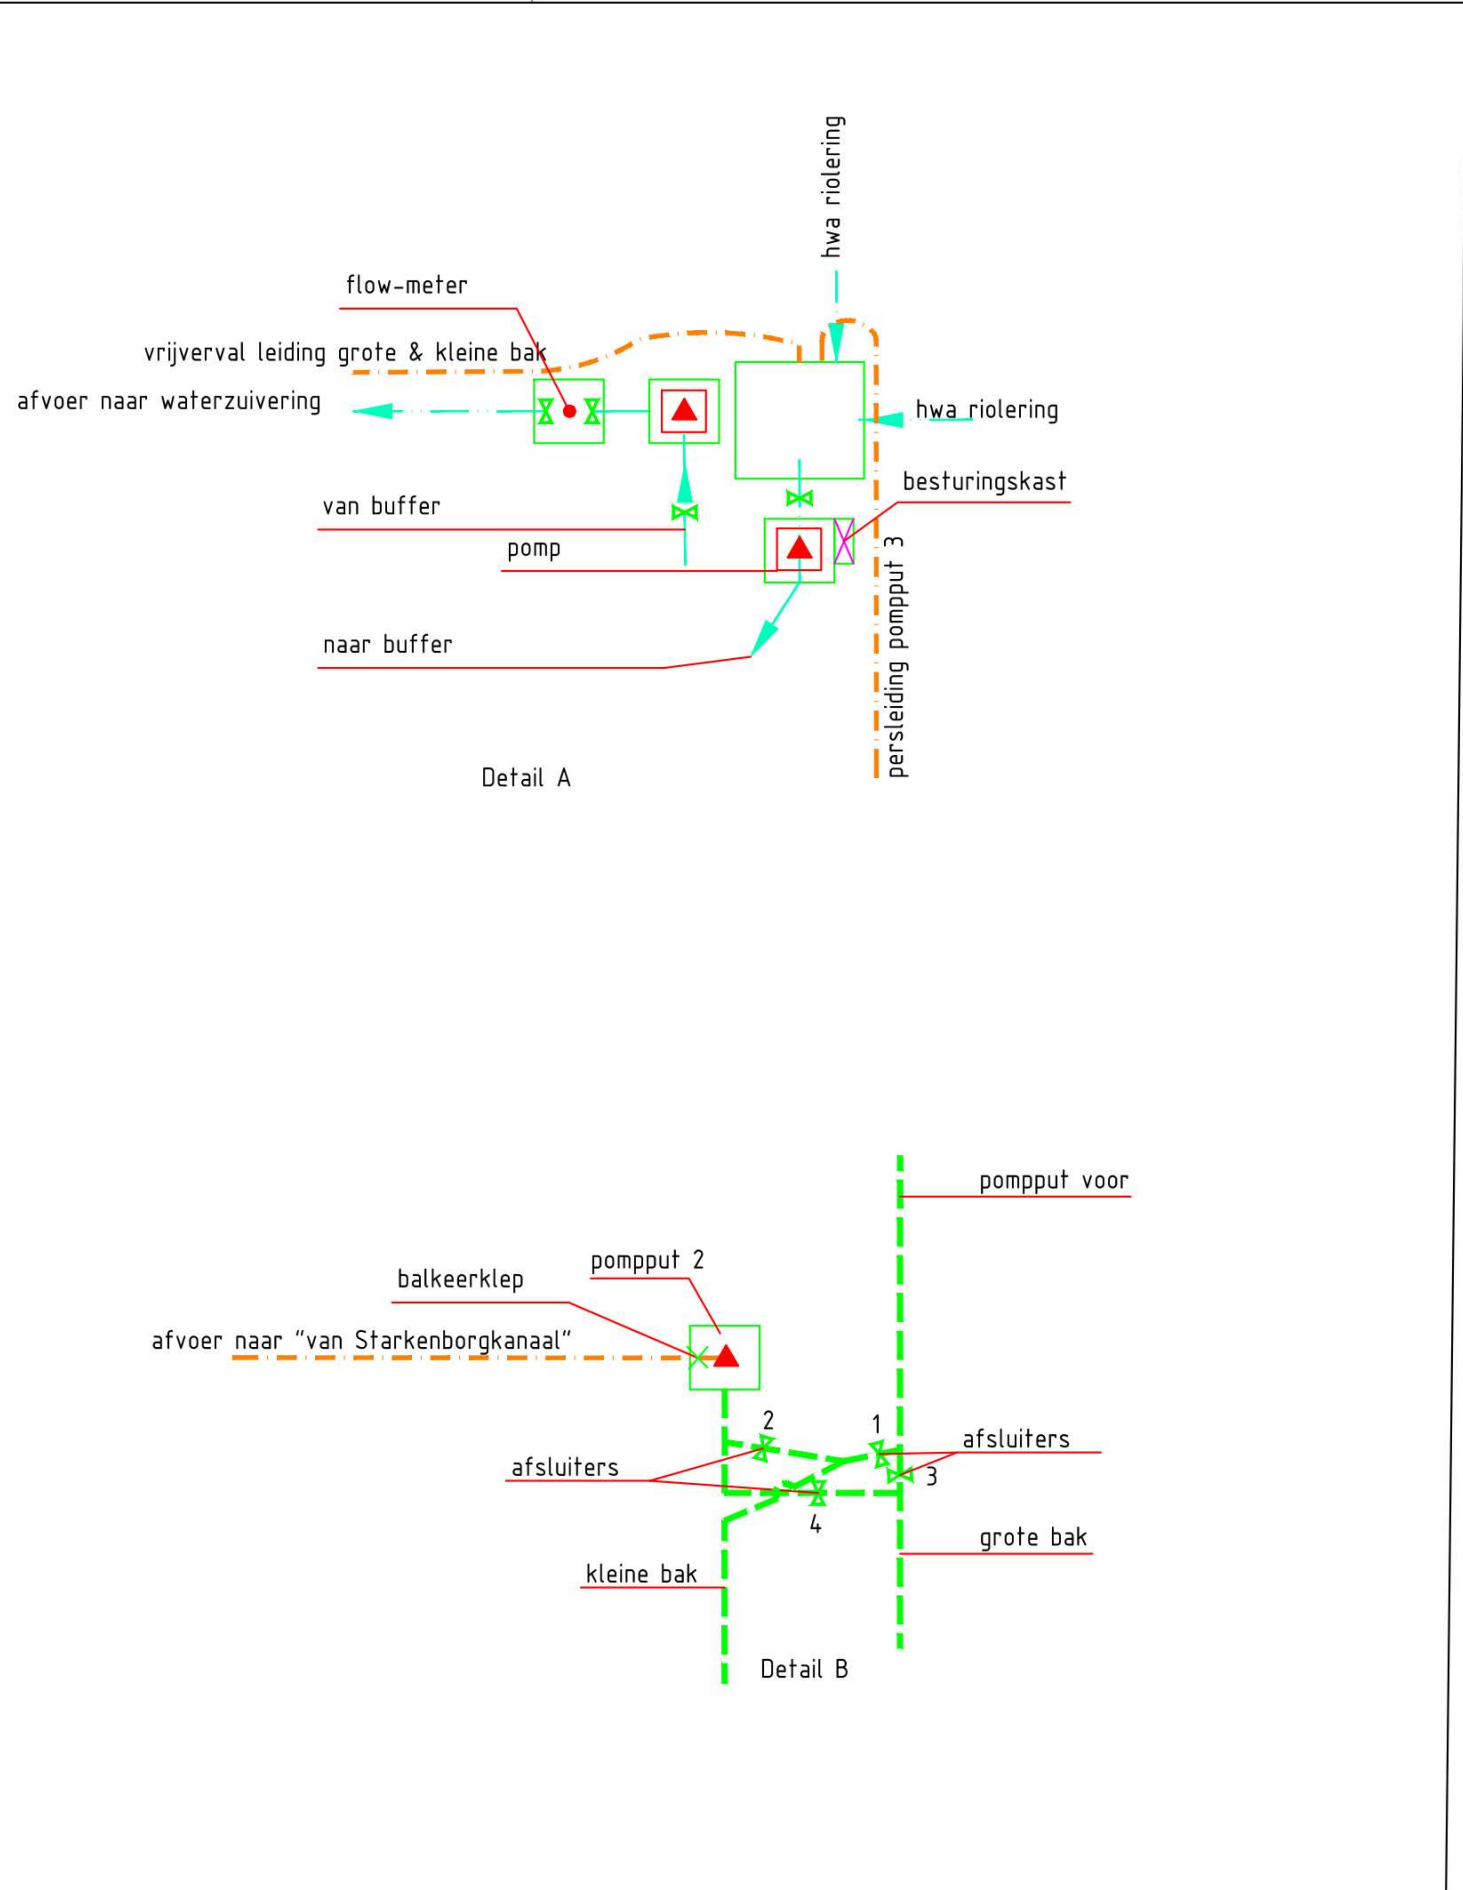


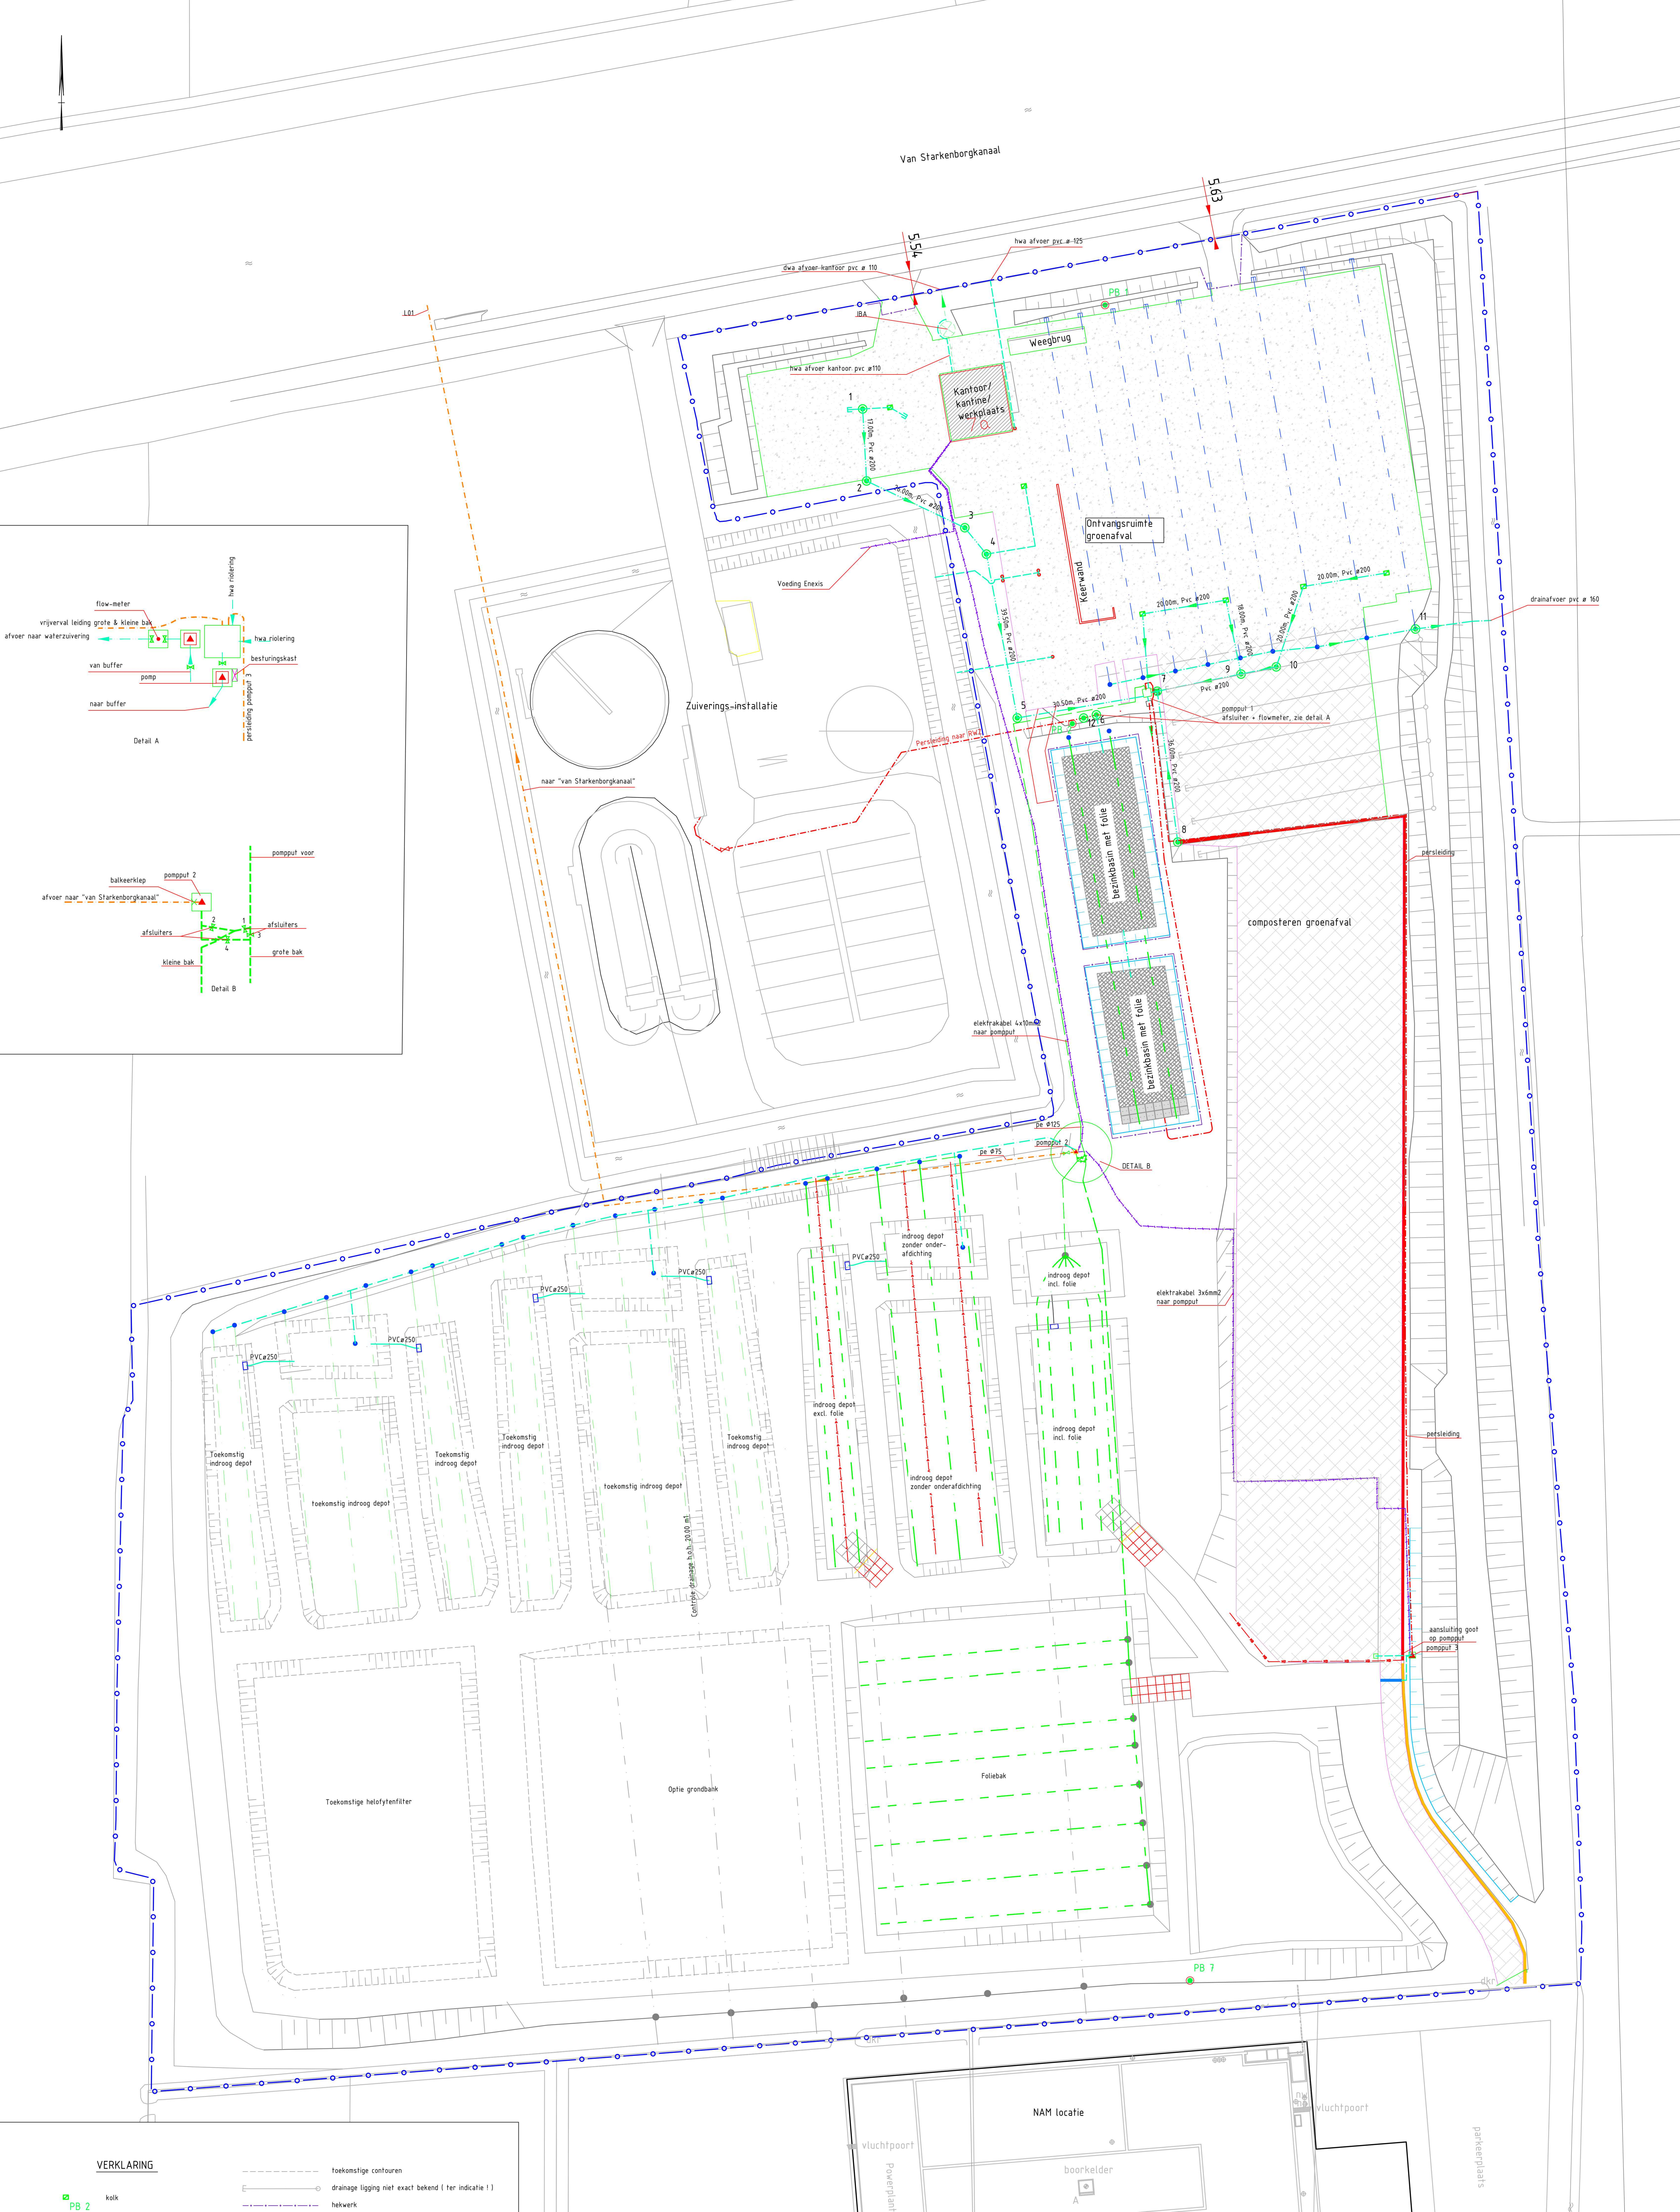

VERKLARING

PB 2

peilbus

inspectieput riolering

DWA riool pvc # 110

HWA riool pvc # 125

HWA riool pvc # 160

HWA riool pvc # 200

Persleiding

Persleiding Van Starckenborgh

Controle drainage # 80

vacuum drainage

Drainage # 80

Drainput

mantelbus

toekomstige contouren

drainage ligging niet exact bekend (ter indicatie !)

hekwerk

insteek talud

kant asfaltverharding

taludaanduiding sloot

taludaanduiding kade

liggoot door asfaltverharding

molgoot langs asfaltverharding

betonverharding

asfaltverharding

water

RVS afsluiter

Industrieplaat

stroomkabel

inrichtingsgrens

Recht van overpad NAM

Maten in meters, tenzij anders aangegeven
Materialen in millimeters
Hoofdmaten in meters LxW, HxP.

Indaver TOP Gaarkeuken B.V.

Indaver TOP Gaarkeuken B.V.

Overzichtstekening

Projectnummer
373247

Versie
1

Schaal
1:500

Tekeningnummer
Overzichtstekening

Datum van uitgave
14-11-2022

Formaat
A3-L (ISO)

Overzichtstekening

Revisie As-Built

Kentype
GRONINGEN

Contractnummer

Get.

Get.

Ass.

INDAVER

INDAVER